


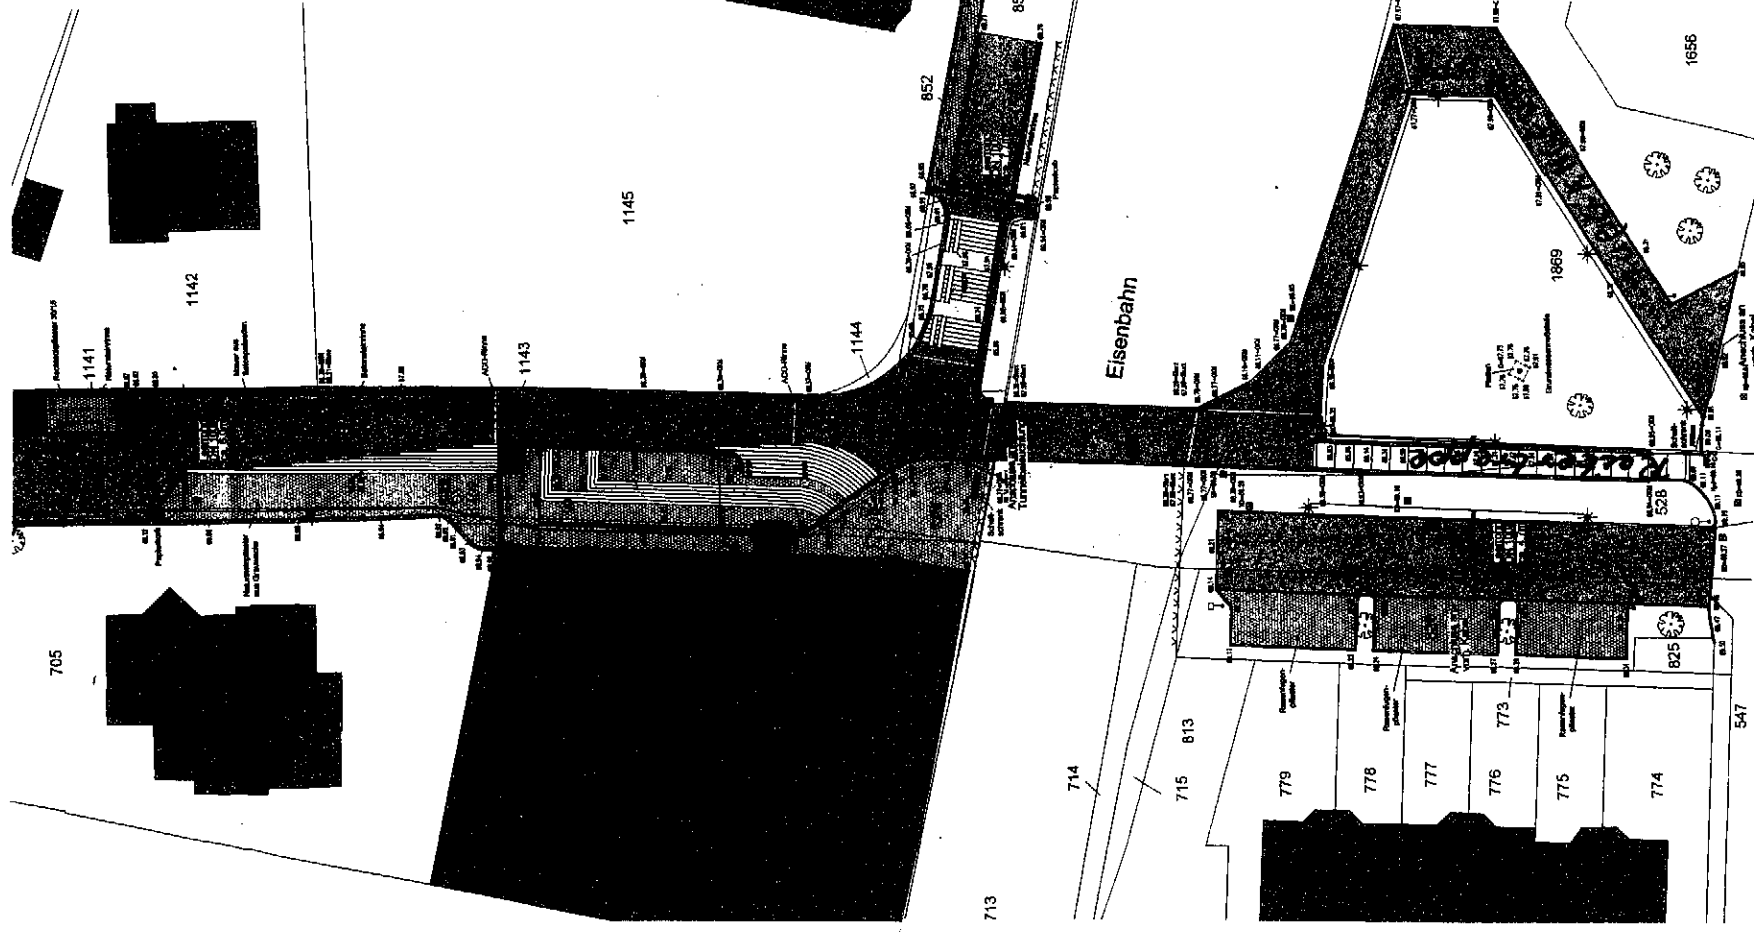

Bestandsplan
 F. v. Beethovenstr.
 unmaßstäblich