


Das EnergieBündel

rhenag

rhenag · Postfach 17 62 · 53707 Siegburg
Stadt Hennef
Frau Rita Pesch Beckers
Postfach 15 62
53762 Hennef

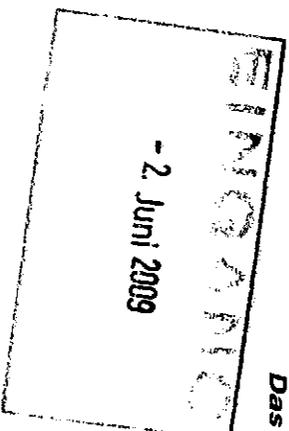

rhenag
Rheinische Energie
Aktiengesellschaft
Bachstraße 3
53721 Siegburg
Telefon 02241 107-0
Telefax 02241 107-323
siegburg@rhenag.de
www.rhenag.de

Durchwahl -351
Faxwahl -277
Absender Hermann Eisch
Datum 27.05.2009

Bebauungsplan Nr. 16.7 Hennef (Sieg) – Happerschoß Süd
Ihr Schreiben vom 25.05.2009; Ihr Zeichen: 1/611;

611 02.06.09
ME

Sehr geehrte Frau Pesch Beckers,
gegen die Aufstellung des o. a. Bauungsplanes bestehen unsererseits keine
Bedenken.

Das Plangebiet kann über eine Netzerweiterung mit Gas- und Wasserleitungen
versorgt werden.

Zu Ihrer Kenntnis ist dem Schreiben ein Gas- und Wasserbestandsplan im
M 1 : 1.000 beigelegt.

Mit freundlichen Grüßen

rhenag
Rheinische Energie Aktiengesellschaft

i. A. Matthias Wazinski



i. A. Hermann Eisch

Anlagen



Vorsitzender des Aufsichtsrats:
Dr. Heinz-Wilhelm Mölkers
Vorstand:
Dipl.-Kfm. Ulrich Henkel
Dr. Hans-Jürgen Weack
Handelsregister: AG Köln HRB 35215
USt-ID-Nr. DE 215413400

Regionalservice
Siegburg
Hennef
Eitorf
Königsbrunn
Niederkassel
Mekrann
Belzdorf
Bankverbindungen
Kreissparkasse Köln
BLZ 370 502 99
Konto 001 005 990
VR-Bank Rhein-Sieg eG
BLZ 370 696 20
Konto 4 101 685 018

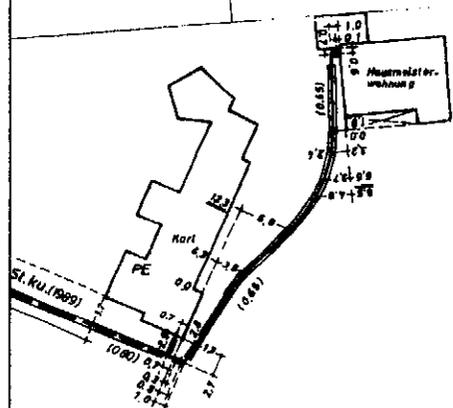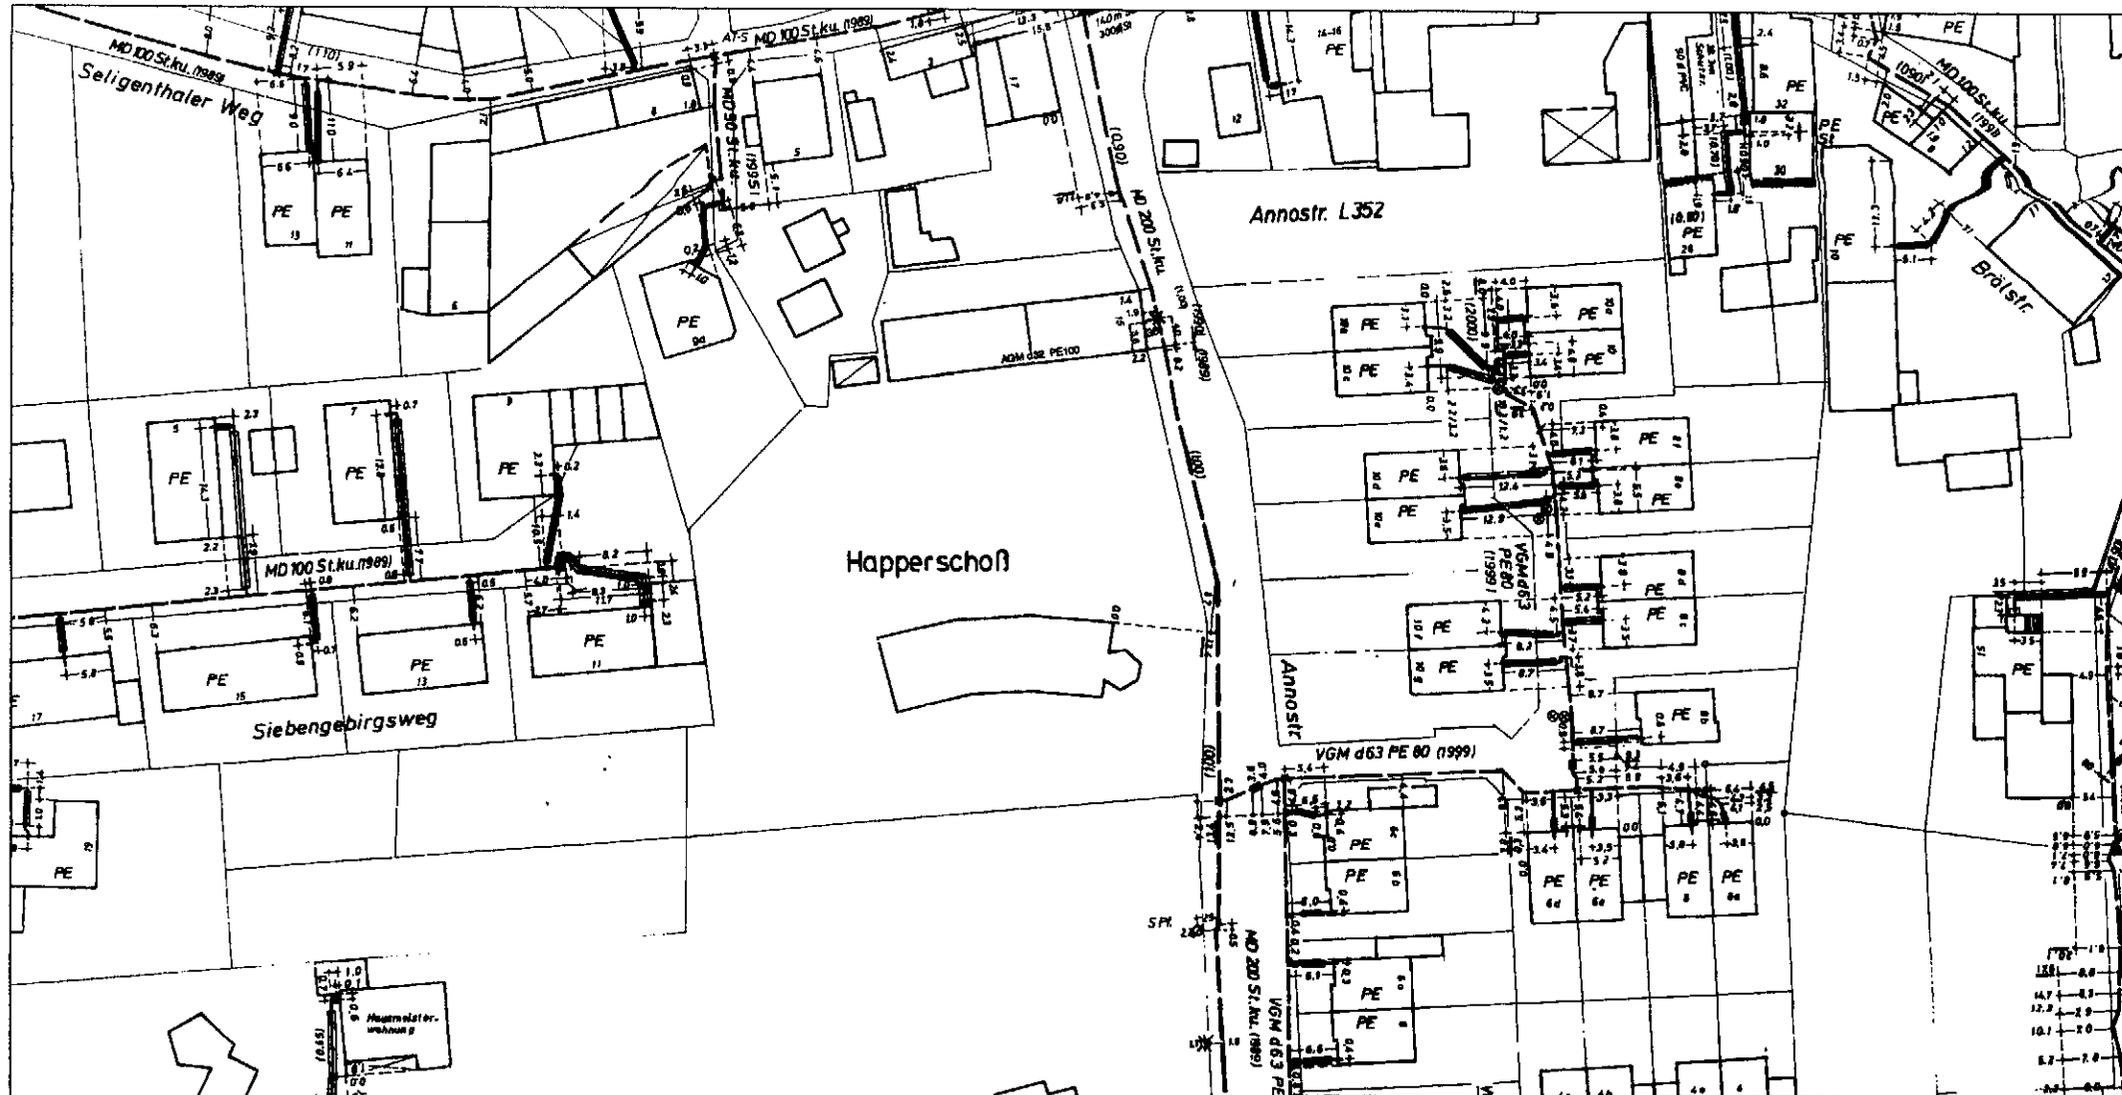

Happerschoß

Annostr. L352

Siebengebirgsweg

ANNOSTR.

VGM d63 PE 80 (1999)

MD 200 St. Ku. (1989)

VGM d63 PE 80 (1999)

Hinweise zur Benutzung entnehmen Sie bitte den beigefügten Merkblättern und Schutzanweisungen



Planausschnitt

Plan-Nr: 2_91298
 Sparte: Gas
 Maßstab: 1: 1000

Abt./Bearbeiter:

Ort: Hennef
 Straße: Siebengebirgsweg

Ausgabedatum:
 27.05.2009



Regionalbereich:



Hinweise zur Benutzung
den beigefügten
Merkblättern
und Schutzmaßeisungen

Abt./Bearbeiter:



Plan-Nr.: 2_91298
Sparte: Wasser
Maßstab: 1 : 1000

Planausschnitt

Ort: Hannel
Straße: Siebengibtsweg

Ausgabedatum: 27.05.2009



rhengag
Energie und mehr

Region: rca