




rhenag

EnergieBündel. Seit 1872.

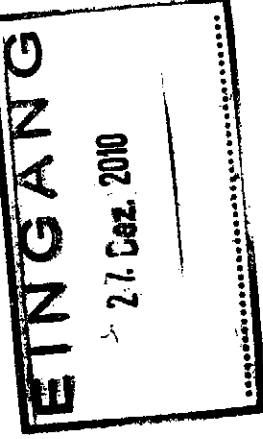

T1

rhenag · Postfach 17 62 · 53707 Siegburg

Stadt Hennef
Jutta Bootz
Postfach 15 62
53762 Hennef

rhenag
Rheinische Energie
Aktiengesellschaft
Bachstraße 3
53721 Siegburg
Telefon 02241.107-0
Telefax 02241.107-323
siegburg@rhenag.de
www.rhenag.de

Durchwahl -351
Faxwahl -277
Absender Hermann Eisch
Datum 23.12.2010

11. Änderung Bebauungsplan Nr. 17.2 Heisterschoß-West, Hennef (Sieg) – „Zur Hütte“

Ihr Schreiben vom 22.12.2010; Ihr Zeichen: I/611;

Sehr geehrte Frau Bootz,

gegen die Änderung des o. a. Bebauungsplanes bestehen unsererseits keine Bedenken.

Vorhandene Gas- und Wasserversorgungsleitungen sind in ihrem Bestand zu sichern.

Zu Ihrer Kenntnis ist dem Schreiben ein Gas- und Wasserbestandsplan im M 1 : 1000 beigelegt.

Mit freundlichen Grüßen

rhenag
Rheinische Energie Aktiengesellschaft

i. A. Matthias Wazinski

i. A. Hermann Eisch

Anlagen


Netzservice

Siegburg
Hennef
Eitorf
Königswinter
Mellmann
Beitzdorf


Vorsitzender des Aufsichtsrats:
Dr. Heinz-Willi Mölders

Vorstand:
Dipl.-Kfm. Ulrich Henkel
Dr. Hans-Jürgen Weck

Handelsregister: AG Köln HRB 35215
USt-ID-Nr. DE 215413400

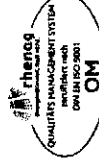

7.01.11 RGS

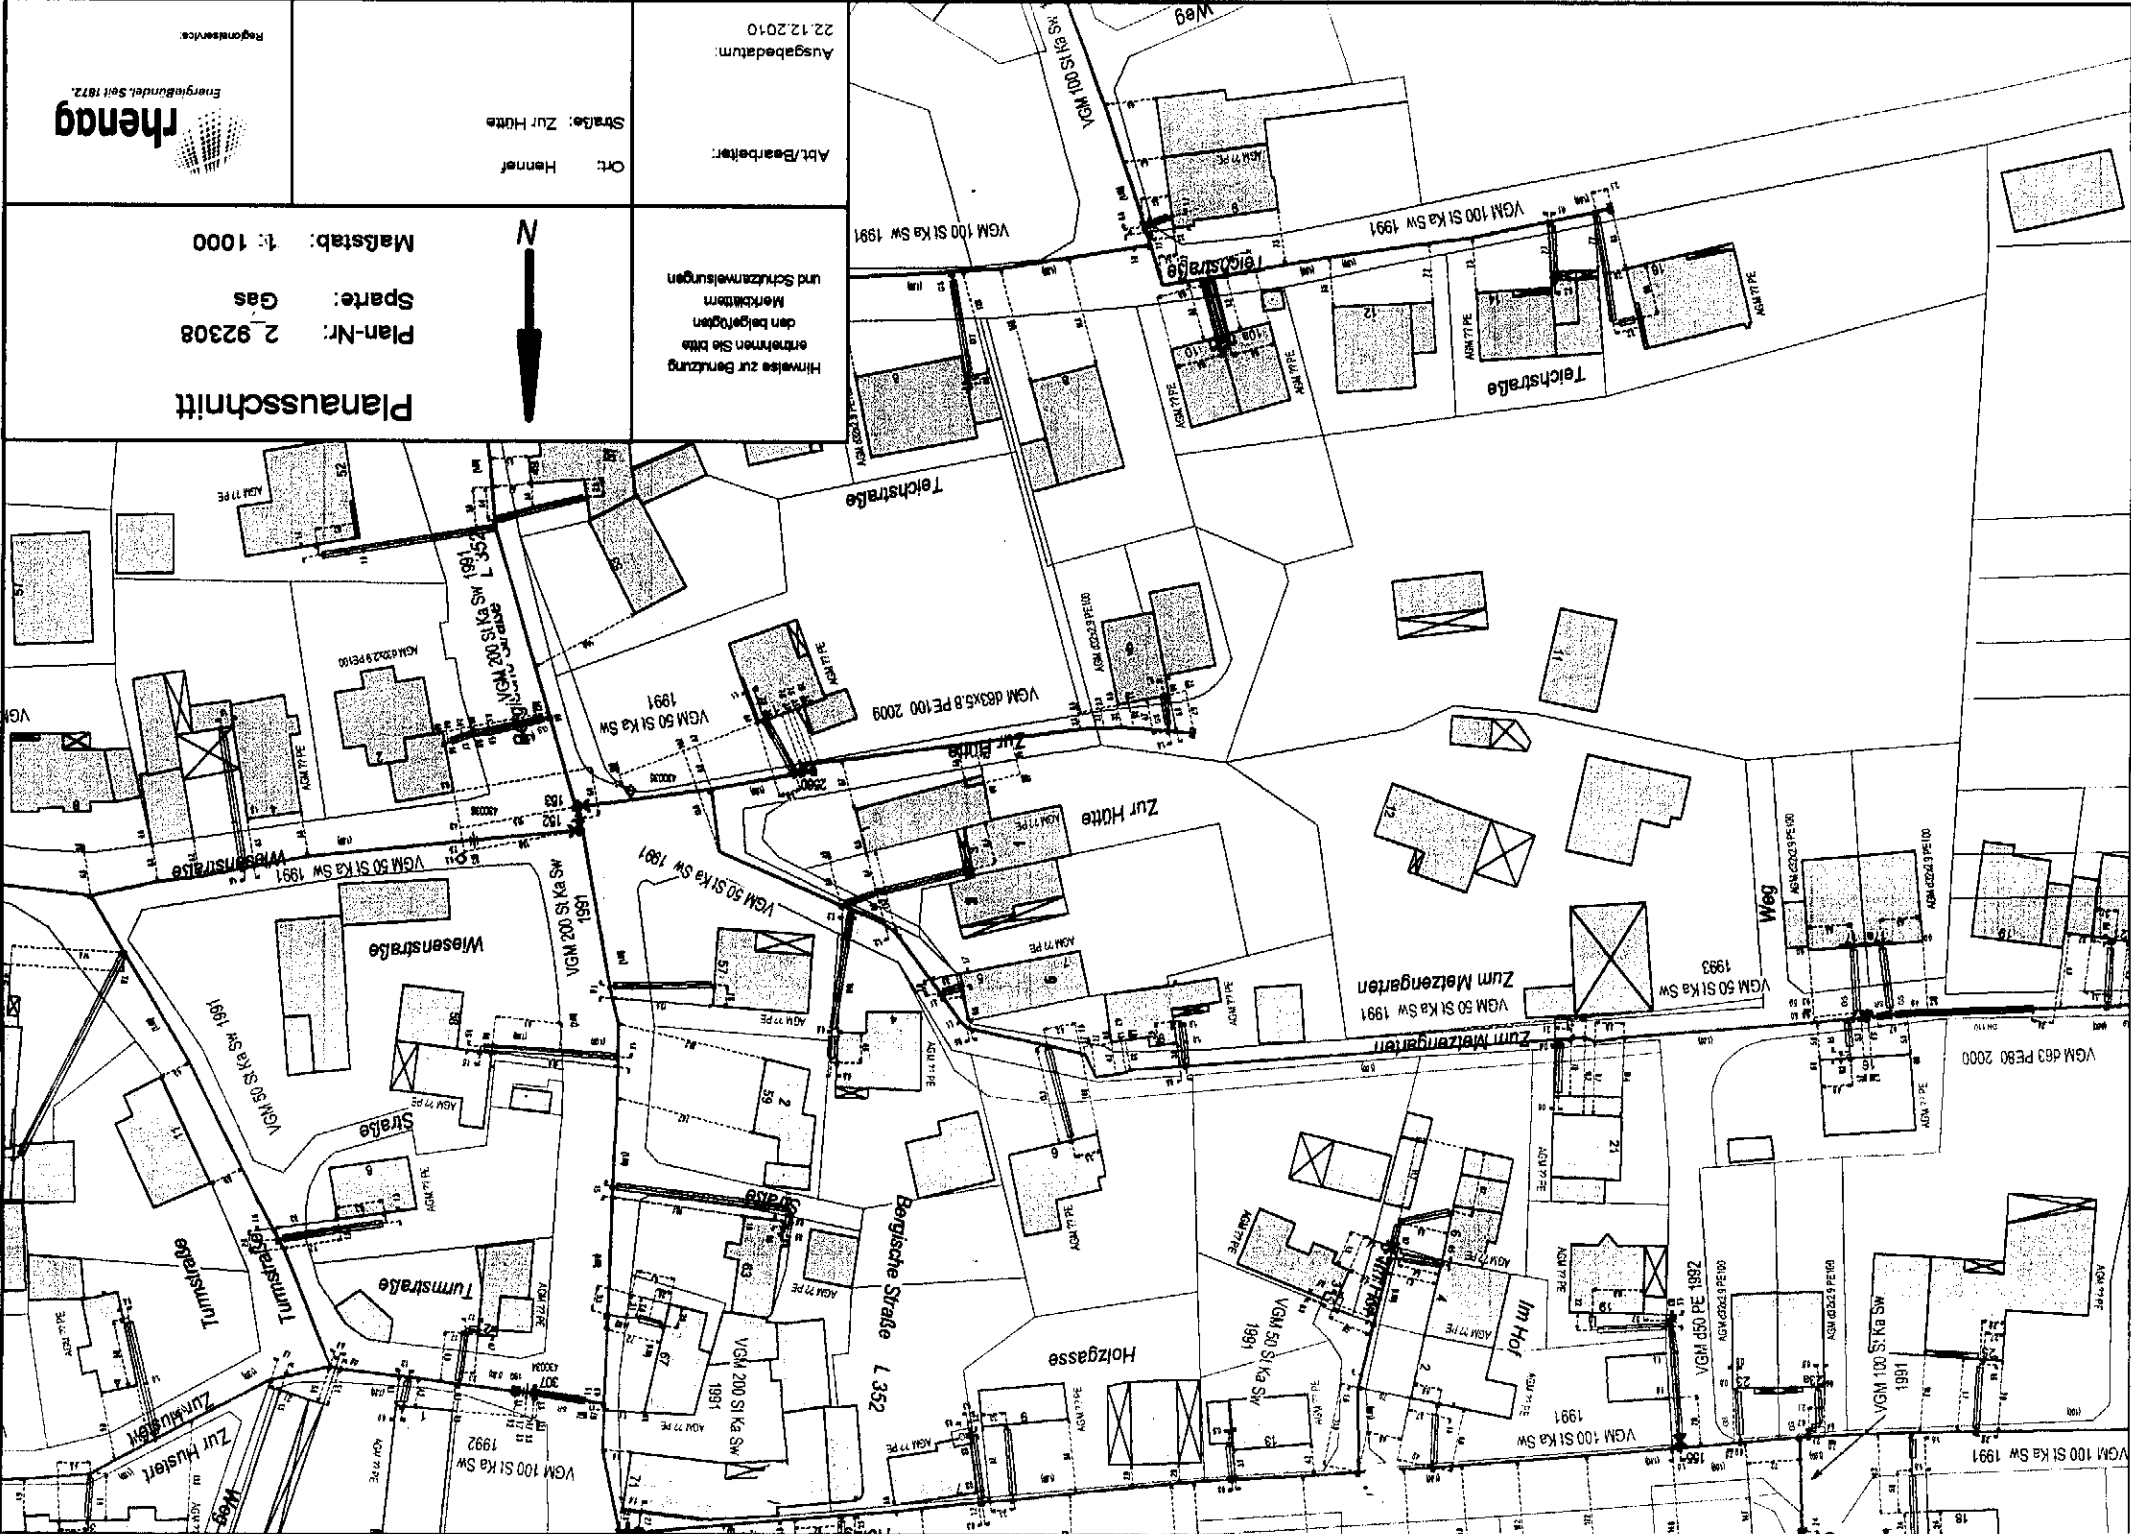

Hinweise zur Benutzung
den beigefügten
Merkblättern
und Schutzanweisungen

Abt./Bearbeiter:

Ausgabedatum:
22.12.2010

Ort: Henner

Straße: Zur Hütte



Plan-Nr.: 2.92308
Sparte: Gas
Maßstab: 1:1000



Energiebündel. Seit 1872.

Registrierungs-

