


**rhenaq**

**EnergieBündel. Seit 1872.**

rhenaq · Postfach 17 62 · 53707 Siegburg

Stadt Hennef  
Jutta Bootz  
Postfach 15 62  
53762 Hennef

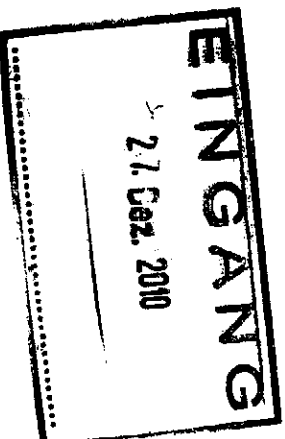

T1

rhenaq  
Rheinische Energie  
Aktiengesellschaft  
  
Bachstraße 3  
53721 Siegburg  
  
Telefon 02241.107-0  
Telefax 02241.107-323  
  
siegburg@rhenaq.de  
www.rhenaq.de

Durchwahl -351  
Faxwahl -277  
Absender Hermann Eisch  
Datum 23.12.2010

**11. Änderung Bebauungsplan Nr. 17.2 Heisterschoß-West, Hennef (Sieg) –  
„Zur Hütte“**  
Ihr Schreiben vom 22.12.2010; Ihr Zeichen: I/611;

7.01.11

Sehr geehrte Frau Bootz,  
  
gegen die Änderung des o. a. Bebauungsplanes bestehen unsererseits keine  
Bedenken.

Vorhandene Gas- und Wasserversorgungsleitungen sind in ihrem Bestand zu  
sichern.

Zu Ihrer Kenntnis ist dem Schreiben ein Gas- und Wasserbestandsplan im M 1 : 1000  
beigefügt.

Mit freundlichen Grüßen

rhenaq  
Rheinische Energie Aktiengesellschaft

i. A. Matthias Wazinski

i. A. Hermann Eisch


Anlagen


Netzservice

Siegburg  
Hennef  
Eilert  
Königsweiler  
Meitmann  
Beizdorf

Vorsitzender des Aufsichtsrats:  
Dr. Heinz-Wilhelm Mölders

Vorstand: Dipl.-Kfm. Ulrich Henkel  
Dr. Hans-Jürgen Weck  
Handelsregister: AG Köln HRB 35215  
USt-ID-Nr. DE 215413400

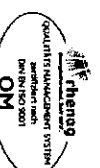

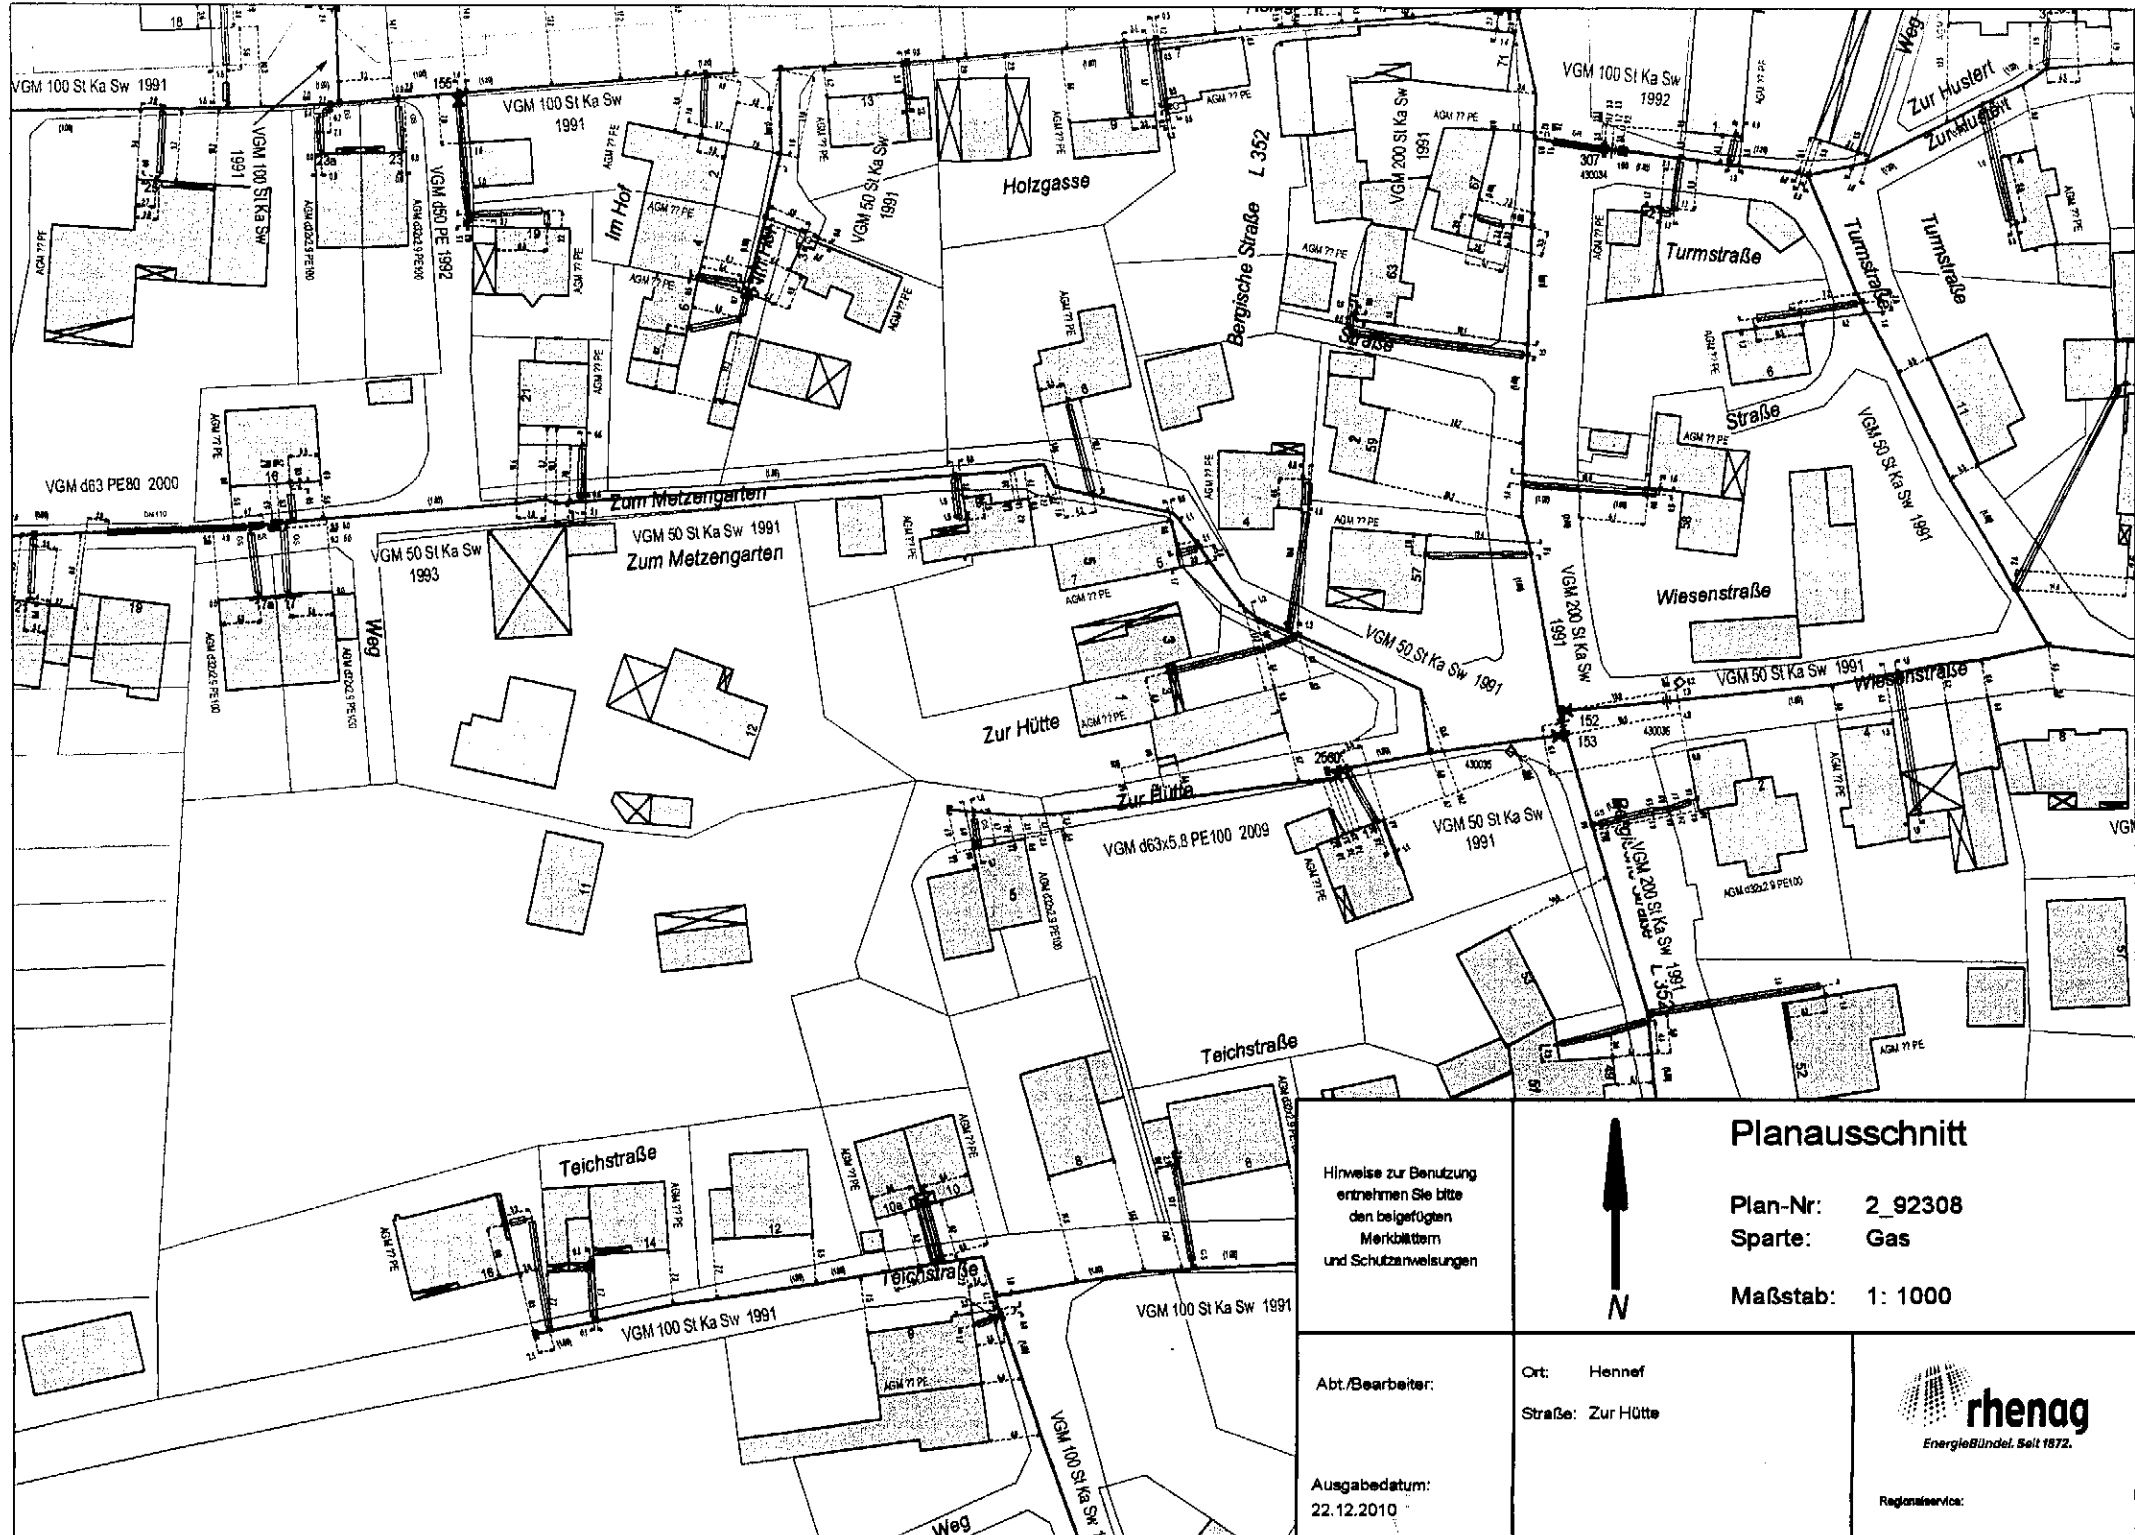

# Planausschnitt

Plan-Nr: 2\_92308

Sparte: Gas

Maßstab: 1: 1000

Hinweise zur Benutzung  
entnehmen Sie bitte  
den beigelegten  
Merkblättern  
und Schutzanweisungen

Abt./Bearbeiter:


Ausgabedatum:  
22.12.2010



Ort: Hennef  
Straße: Zur Hütte



Regionalservice:

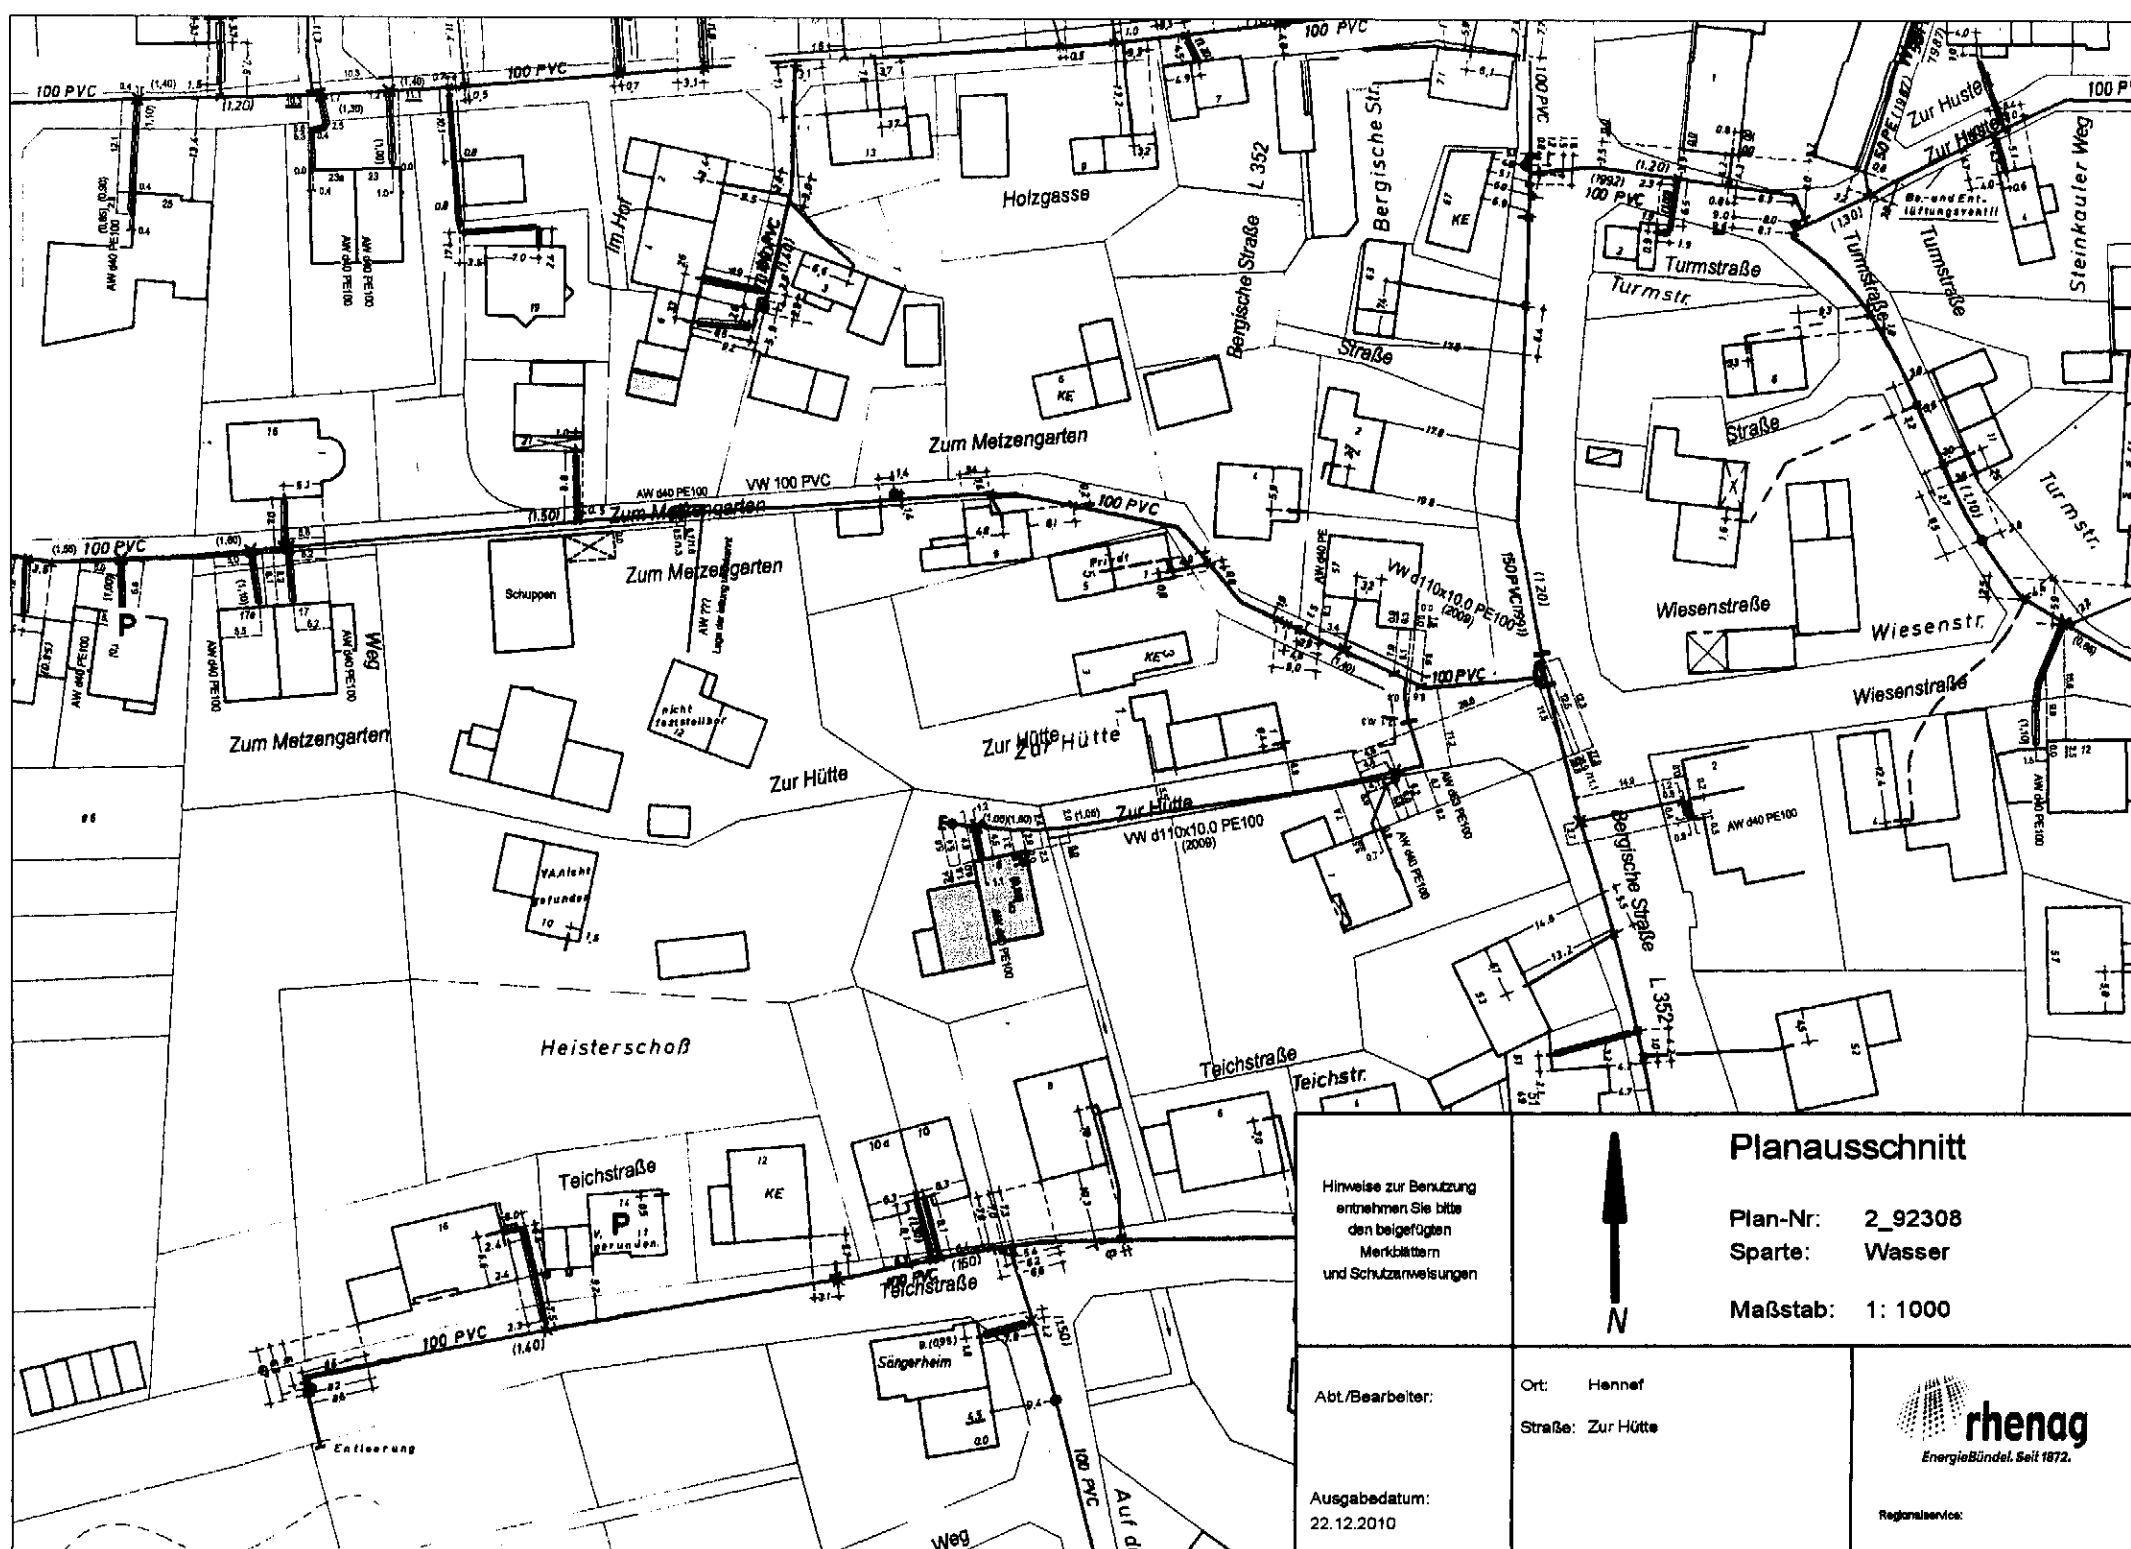

# Planausschnitt

Plan-Nr: 2\_92308

Sparte: Wasser

Maßstab: 1: 1000



Hinweise zur Benutzung  
entnehmen Sie bitte  
den beigefügten  
Merkblätter  
und Schutzanweisungen

Abt./Bearbeiter:

Ort: Hennef

Straße: Zur Hütte

Ausgabedatum:  
22.12.2010



Regionalservice: