

Rhein-Sieg Netz GmbH · Bachstraße 3 · 53721 Siegburg

Stadt Hennef  
Frau Jutta Bootz  
Postfach 15 62  
53762 Hennef

STADT HENNEF  
23.07.2015 08:43

24.07.15 Bz

Rhein-Sieg Netz GmbH

Bachstraße 3  
53721 Siegburg

Telefon 02241.95921-0  
Telefax 02241.95921-323

info@rhein-sieg-netz.de  
www.rhein-sieg-netz.de

Durchwahl 351  
Faxwahl 277  
Absender Hermann Eisch  
Datum 21.07.2015

**Abgrenzungssatzung für den Ortsteil Hennef (Sieg) – -Süchterscheid, S – 12.2,  
2. Änderung**

Ihr Schreiben vom 25.06.2015; Ihr Zeichen I/611;

Sehr geehrte Frau Bootz,

gegen die o. a. Änderung der Abgrenzungssatzung bestehen von unserer Seite keine Bedenken.

In dem Flurstück 272, Flur 42, verläuft eine Gashochdruckleitung unserer Gesellschaft. Diese Leitung ist mit einem 4,00 m Schutzstreifen gesichert. In diesem Bereich dürfen keine Arbeiten ausgeführt werden.

Zu Ihrer Kenntnisnahme ist dem Schreiben ein Gasbestandsplan im M 1 : 1.000 beigelegt.

Mit freundlichen Grüßen

Rhein-Sieg Netz GmbH

i. A. Dr. Ralph Kusserow

i. A. Hermann Eisch



Anlage  
Gasbestandsplan M 1 : 1.000

**Bankverbindung**

Kreissparkasse Köln  
BLZ 370 502 99  
Konto 431 378  
BIC COKSDE33XXX  
IBAN DE65370502990000431378

Geschäftsführer  
Dr. Bernd Ganser

Handelsregister: AG Siegburg HRB 13156  
USt-Id-Nr.: DE297440162

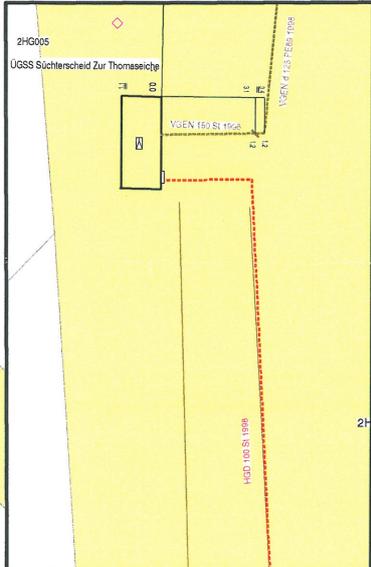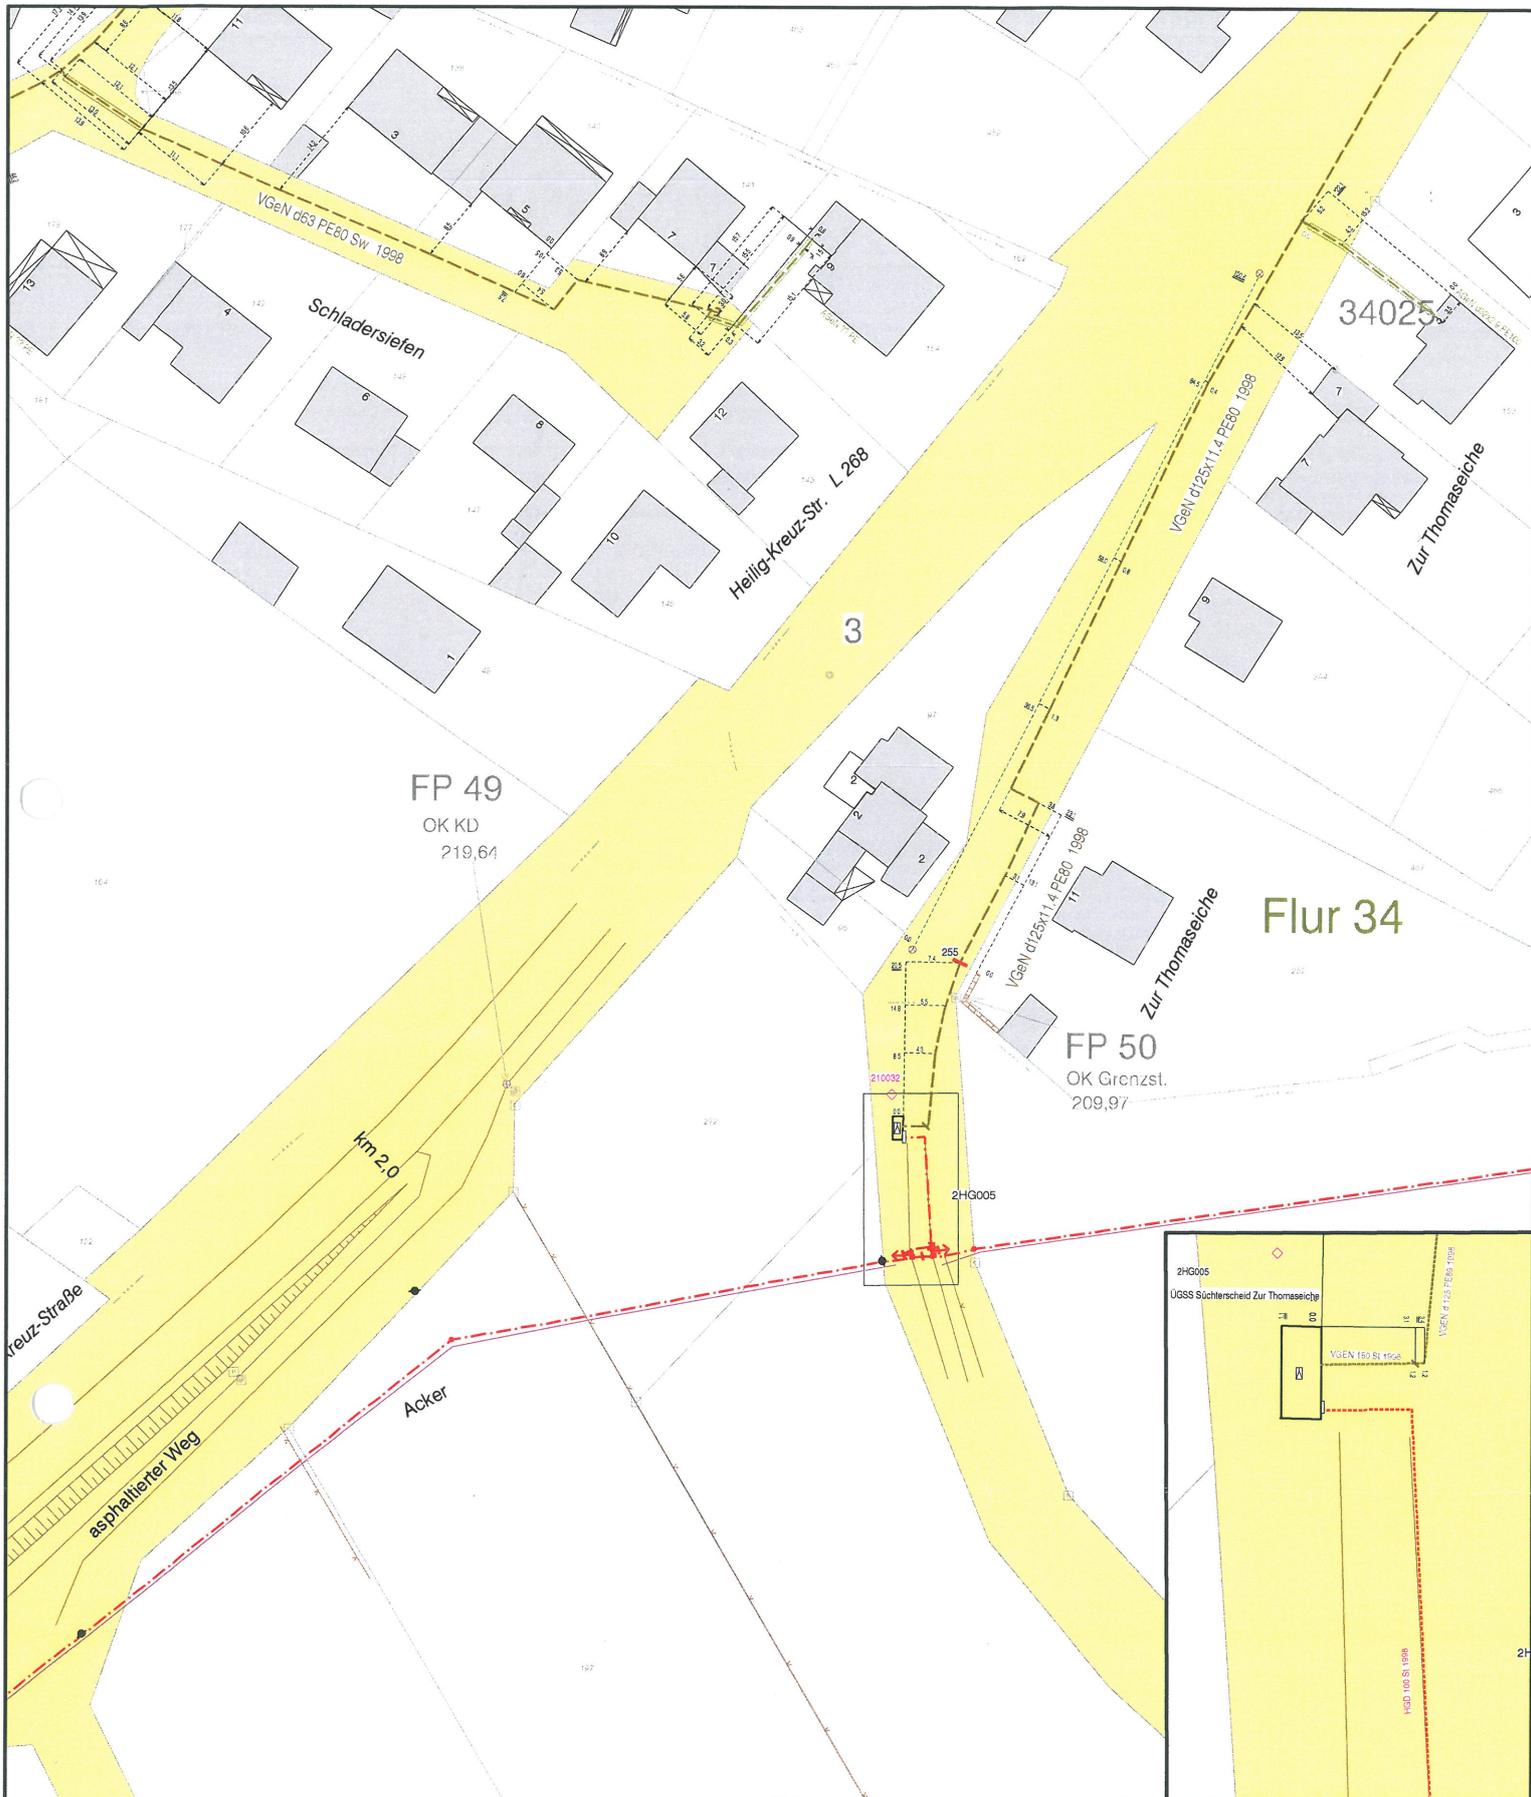

<p>Hinweise zur Benutzung entnehmen Sie bitte den beigefügten Merkblättern und Schutzanweisungen</p>	<p><b>Planauskunft</b></p> <p>Plan-Nr: 2_97242</p> <p>Sparte: Gas</p> <p>Maßstab: 1: 1000</p>
--	---

Abt./Bearbeiter:  
EISCH

Ausgabedatum:  
15.07.2015

Ort: Hennef  
Straße: Schladersiefen

Regionalservice: